4

ORIENTACJA
Skala 1 : 100000

N



MAPA SYTUACYJNO - WYSOKOŚCIOWA SKALA 1 : 1000

/ DO CELÓW PROJEKTOWYCH /

obiekt : NETTA FOLWARK
gmina : Augustów
woj. podlaskie

Starosta Augustowski
Wydział Architektury i Budownictwa
18 MAR 2013
Zgodność mapy z projektem
18 MAR 2013

Niniejszą mapę sporządzono na podstawie istniejących materiałów stanowiących zasób ośrodka oraz pomiaru uzupełniającego z roku 2013. w zakresie : — — —

Mapa aktualna na dzień 11.03.2013r.

L. ks. rob. 65/2013

Wykonawca	Przedsiębiorstwo GEO-TRANS Dariusz Tomkiewicz		
	Data	Imię i nazwisko	Podpis
Kierownik roboty			GEODETA UPRAWNIONY Dariusz Tomkiewicz nr 4818
Kierownik Pracowni	11. 03. 2013 r.	mgr inż. Dariusz Tomkiewicz	

Przedsiębiorstwo GEO-TRANS Dariusz Tomkiewicz ul. K. Sanguszki 56 A, 16-300 Augustów, tel. 087 643 54 92, NIP 846-108-81-54, REGON 790133385

Wtórnik mapy znajdującej się w ewidencji Powiatowego Ośrodka Dokumentacji Geodezyjnej i Kartograficznej w Augustowie.
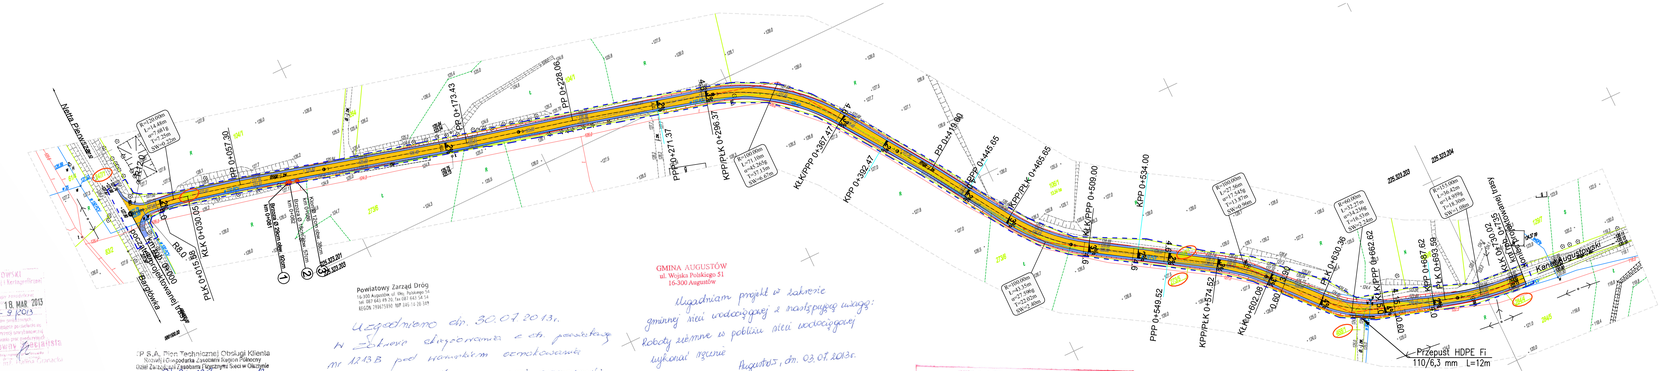
Arkusze mapy : 225.323.201 , 225.323.203 , 225.323.204.